


系統名	収納盤	備考
熱源廻り	CP-B2-1	
熱源廻り	CP-RF-1	

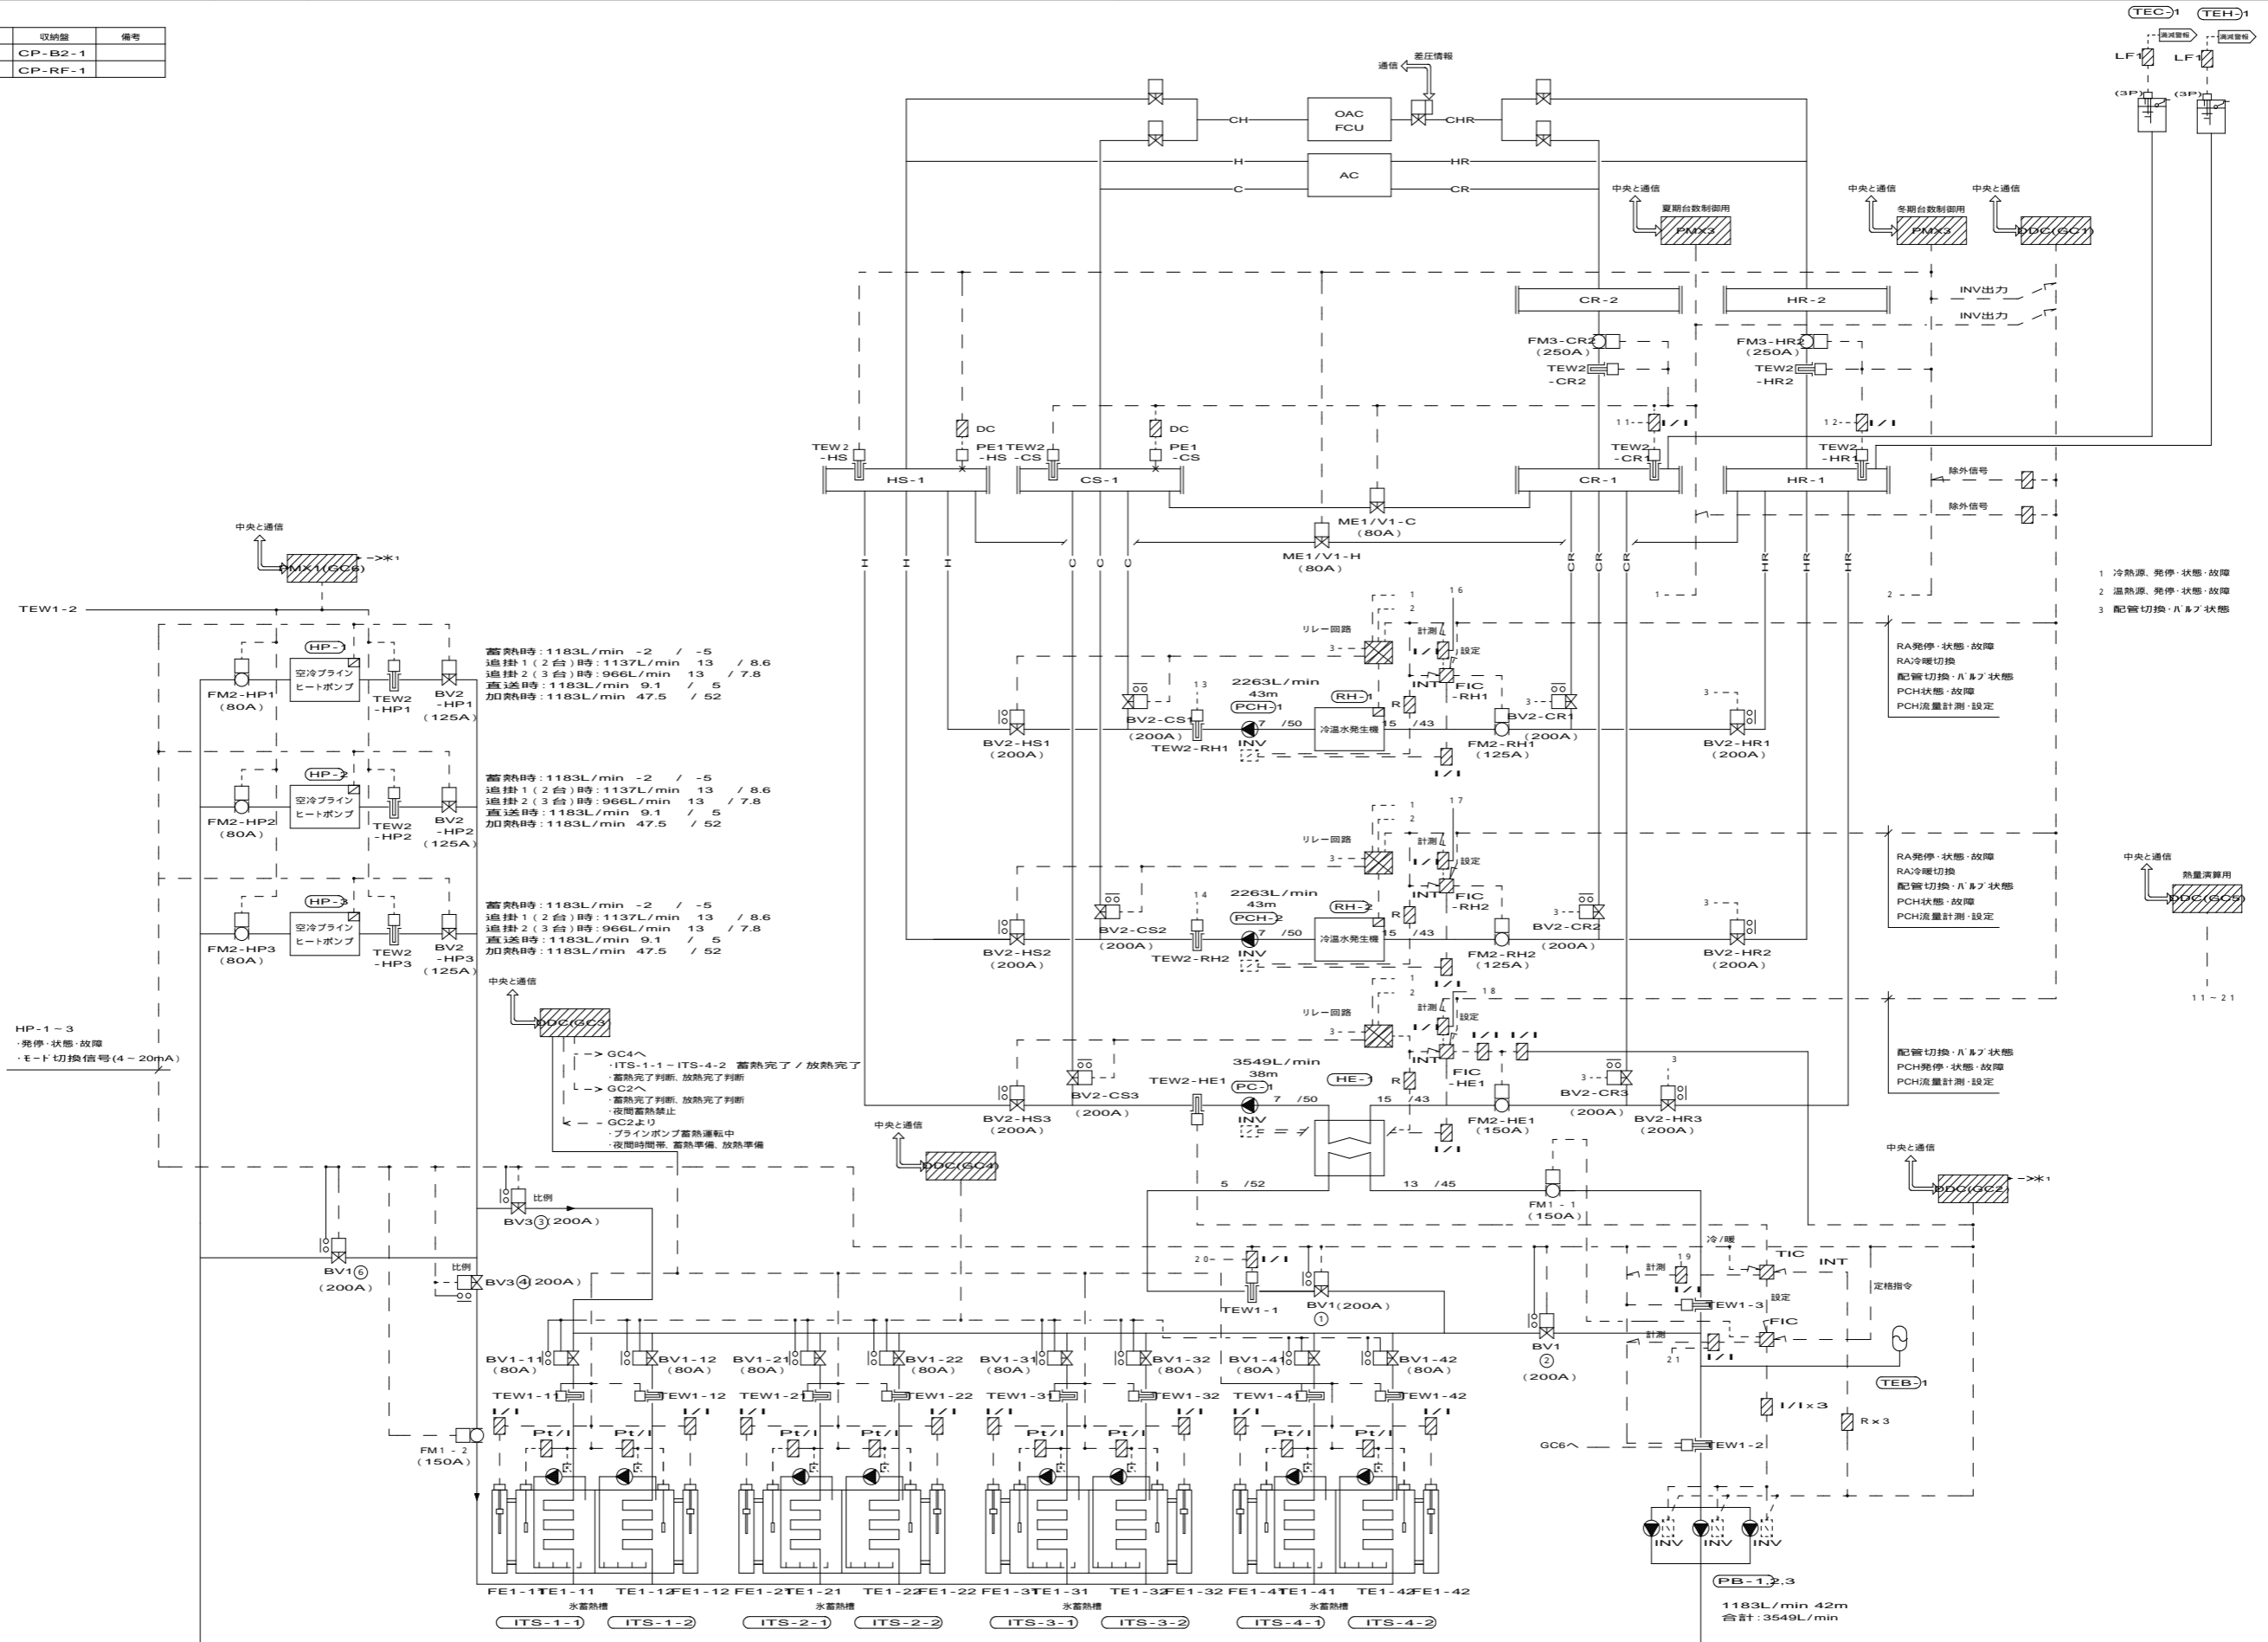

設計	
監理	
施工	

完成図 空 - 102